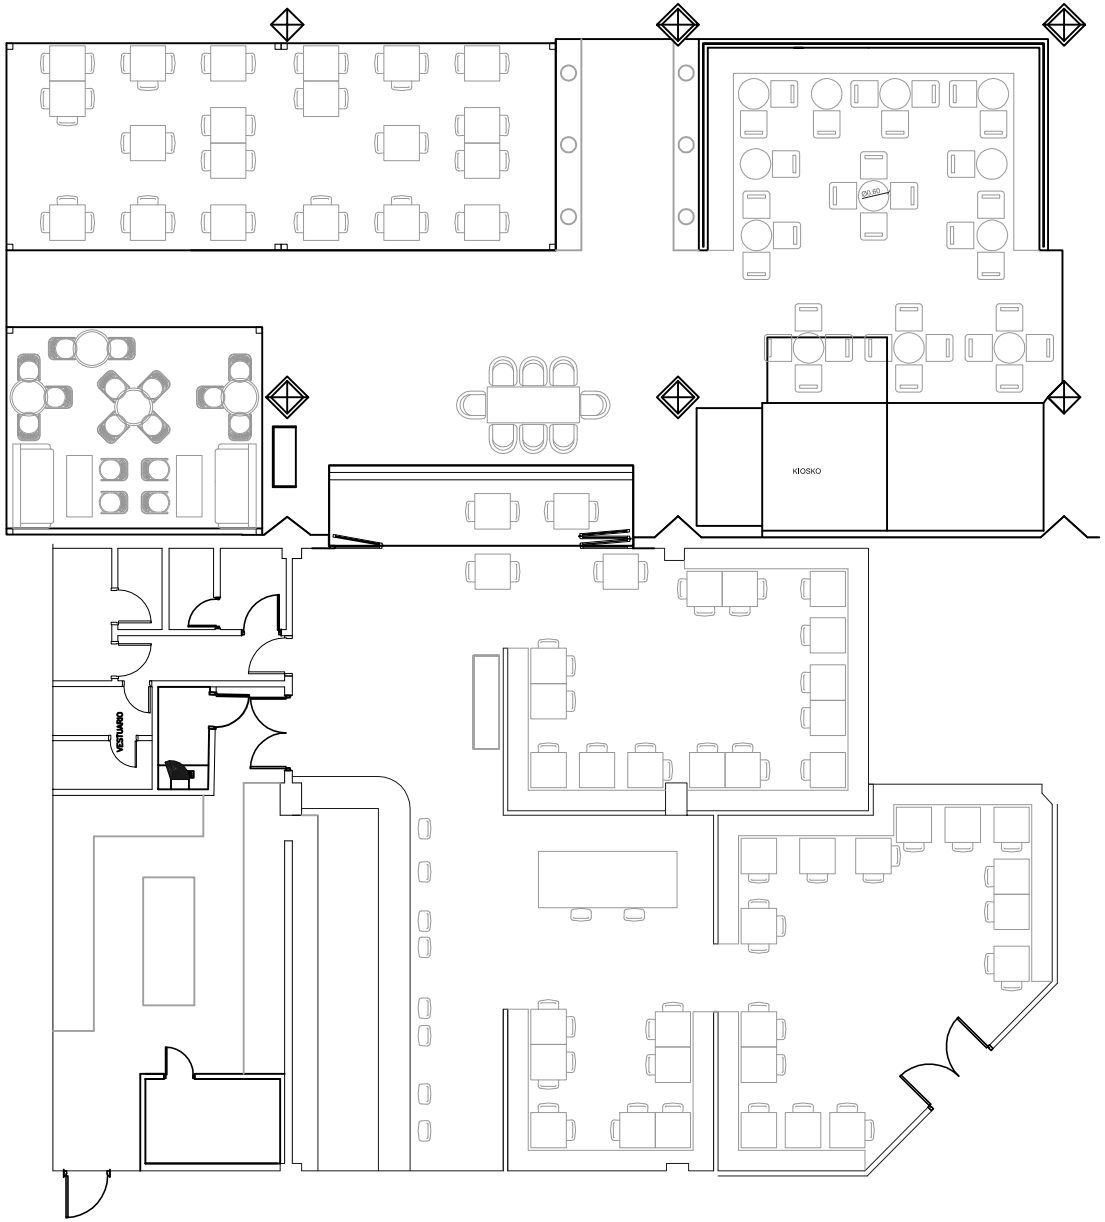

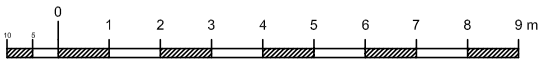

PLANO	FECHA	SUSTITUYE A

AMARRES DE VALENCIA, S.L.

C.C. ARTURO SORIA PLAZA, LOCAL A-22
C/ ARTURO SORIA 126-128

fecha:
AGO. 13

PLANO Nº
A.01

AS BUILT DISTRBUCIÓN

ESCALAS

autor:

Firma: